

IMPRESA EMITTENTE: **S21** gefil

COMMITTENTE: **COMUNE DI LAGNASCO**

OGGETTO: **SISTEMA DI CONTROLLO ELETTRONICO DELLA VELOCITA' ISTANTANEA PROGETTO AS BUILT**

STRADA: **S.S. 662 di Savigliano**

TITOLO TAVOLA: **PLANIMETRIA GENERALE CON POSIZIONAMENTO DISPOSITIVI E SEGNALETICA VERTICALE**

TAV. N° 01
 SCALA 1:4000
 DATA 31/03/2025


IMPIANTO: **Rilevatore della velocità istantanea modello "VELOCAR VRS-EVO-T12-5-R"**

PROGETTISTA: **ARCH. BEATRICE NICCOLUCCI**

RIEPILOGO

Chilometrica posizionamento Postazione bidirezionale	23+525
Direzione corsia di rilevazione	Entrambe
Limite di velocità	Km/h 90
Competenza Territoriale	Comune di Lagnasco
Classificazione Strada	"C" Strada Extraurbana secondaria

Planimetria generale scala 1:4000

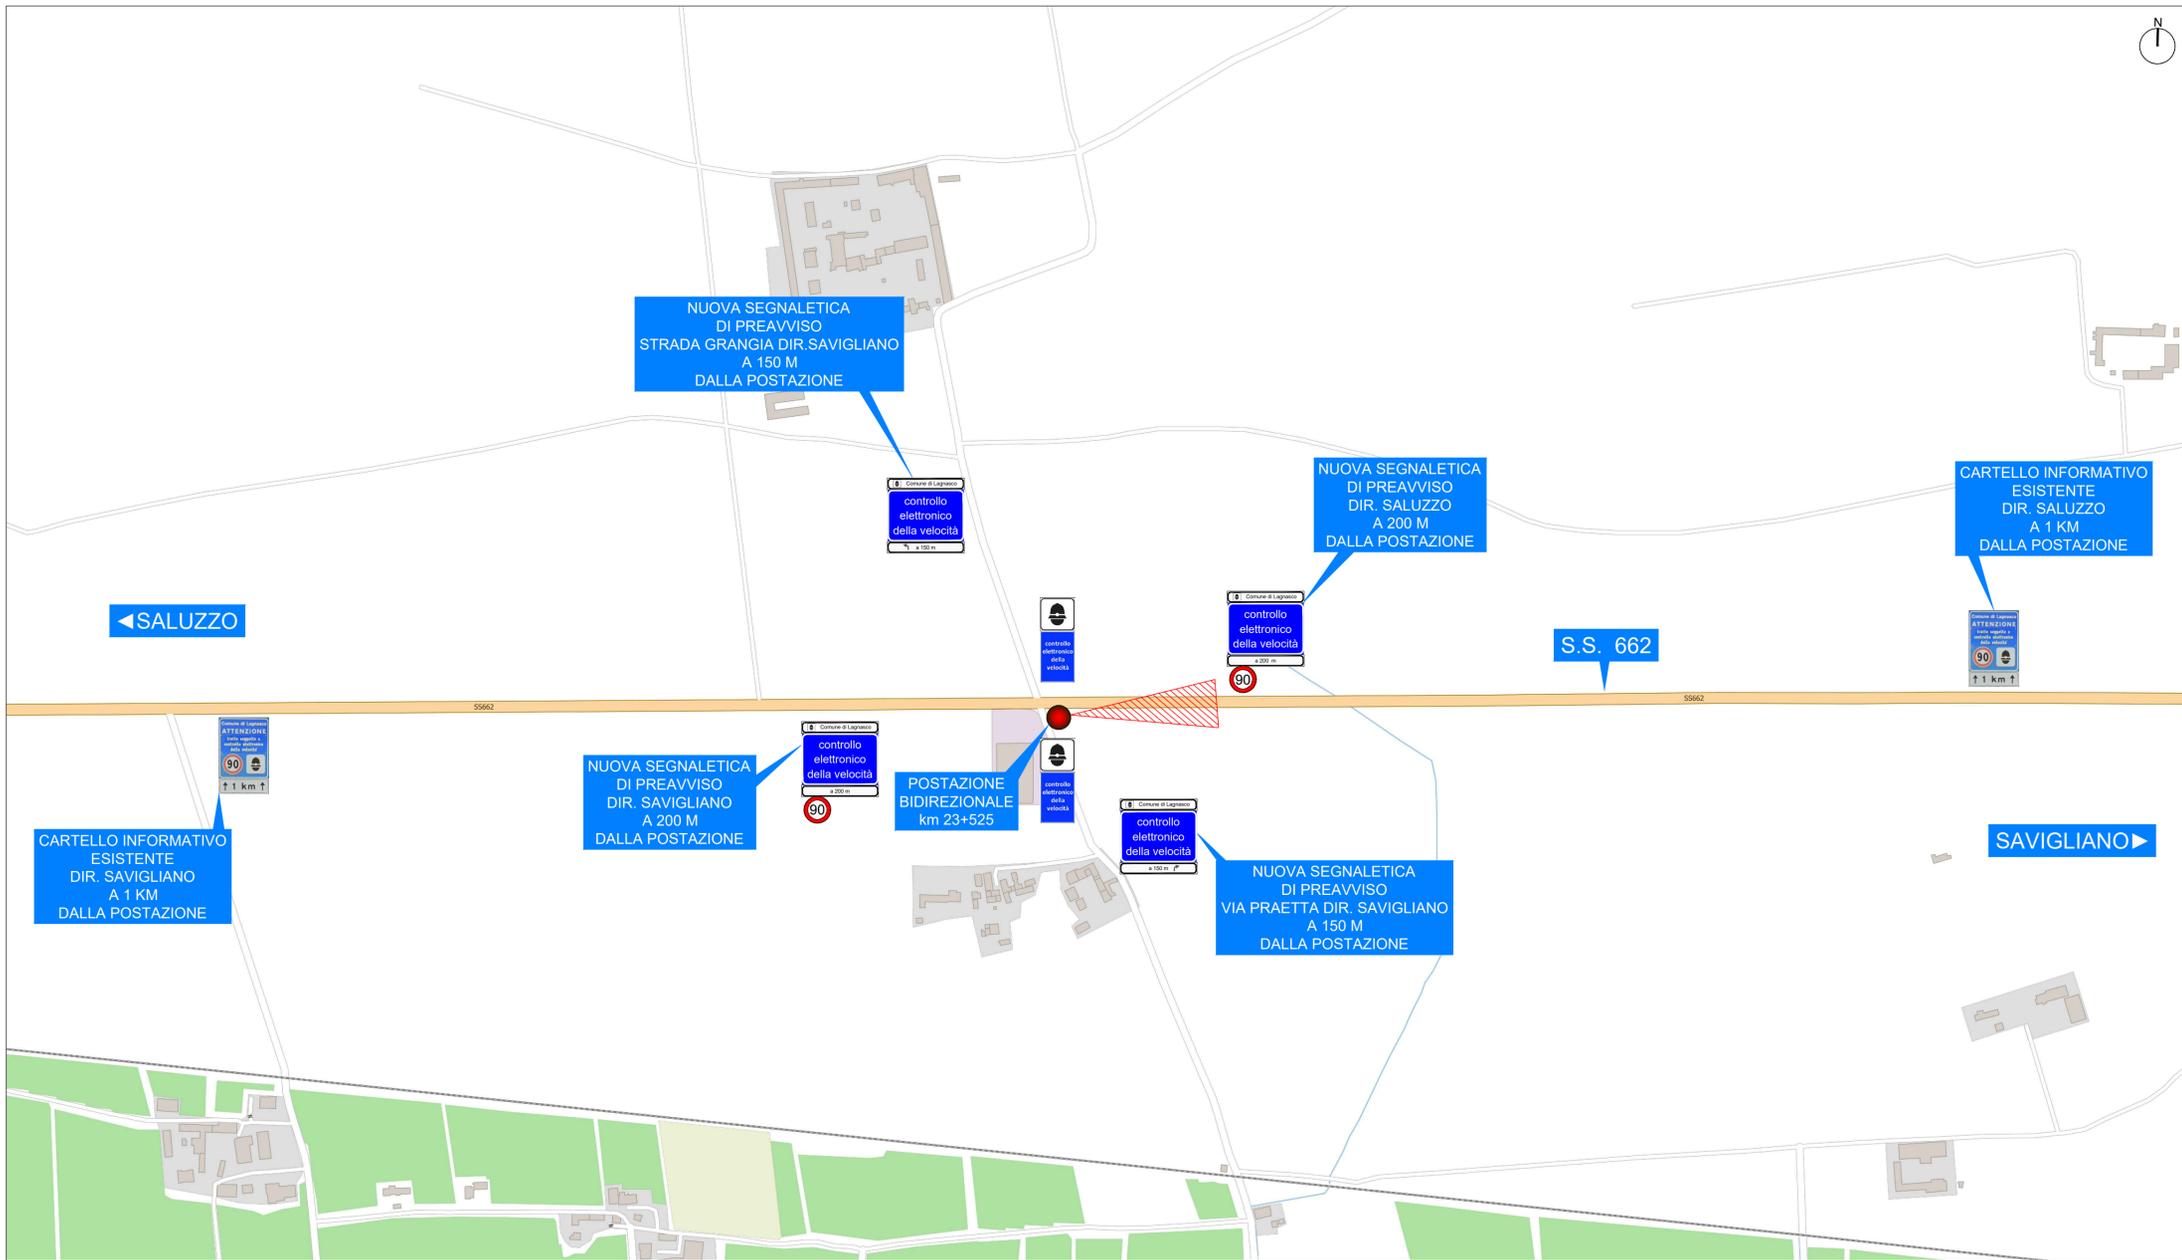

LEGENDA:

	Postazione di rilevamento bidirezionale
	Cartello informativo "Controllo elettronico della velocità"
	Segnaletica di avviso controllo elettronico della velocità
	Nuova segnaletica di preavviso "Controllo elettronico della velocità"
	Segnaletica di limite velocità 90 km/h integrata nel segnale di preavviso



Cartello informativo esistente ad 1 KM dalla postazione dir.Saluzzo



Segnaletica di preavviso a 200 m dalla postazione dir.Saluzzo



Cartello informativo esistente ad 1 KM dalla postazione dir.Savigliano



Segnaletica di preavviso a 200 m dalla postazione dir.Savigliano



Segnaletica di preavviso a 150 m dalla postazione via Praetta dir.Savigliano



Segnaletica di preavviso a 150 m dalla postazione Strada dir.Savigliano